


10.12

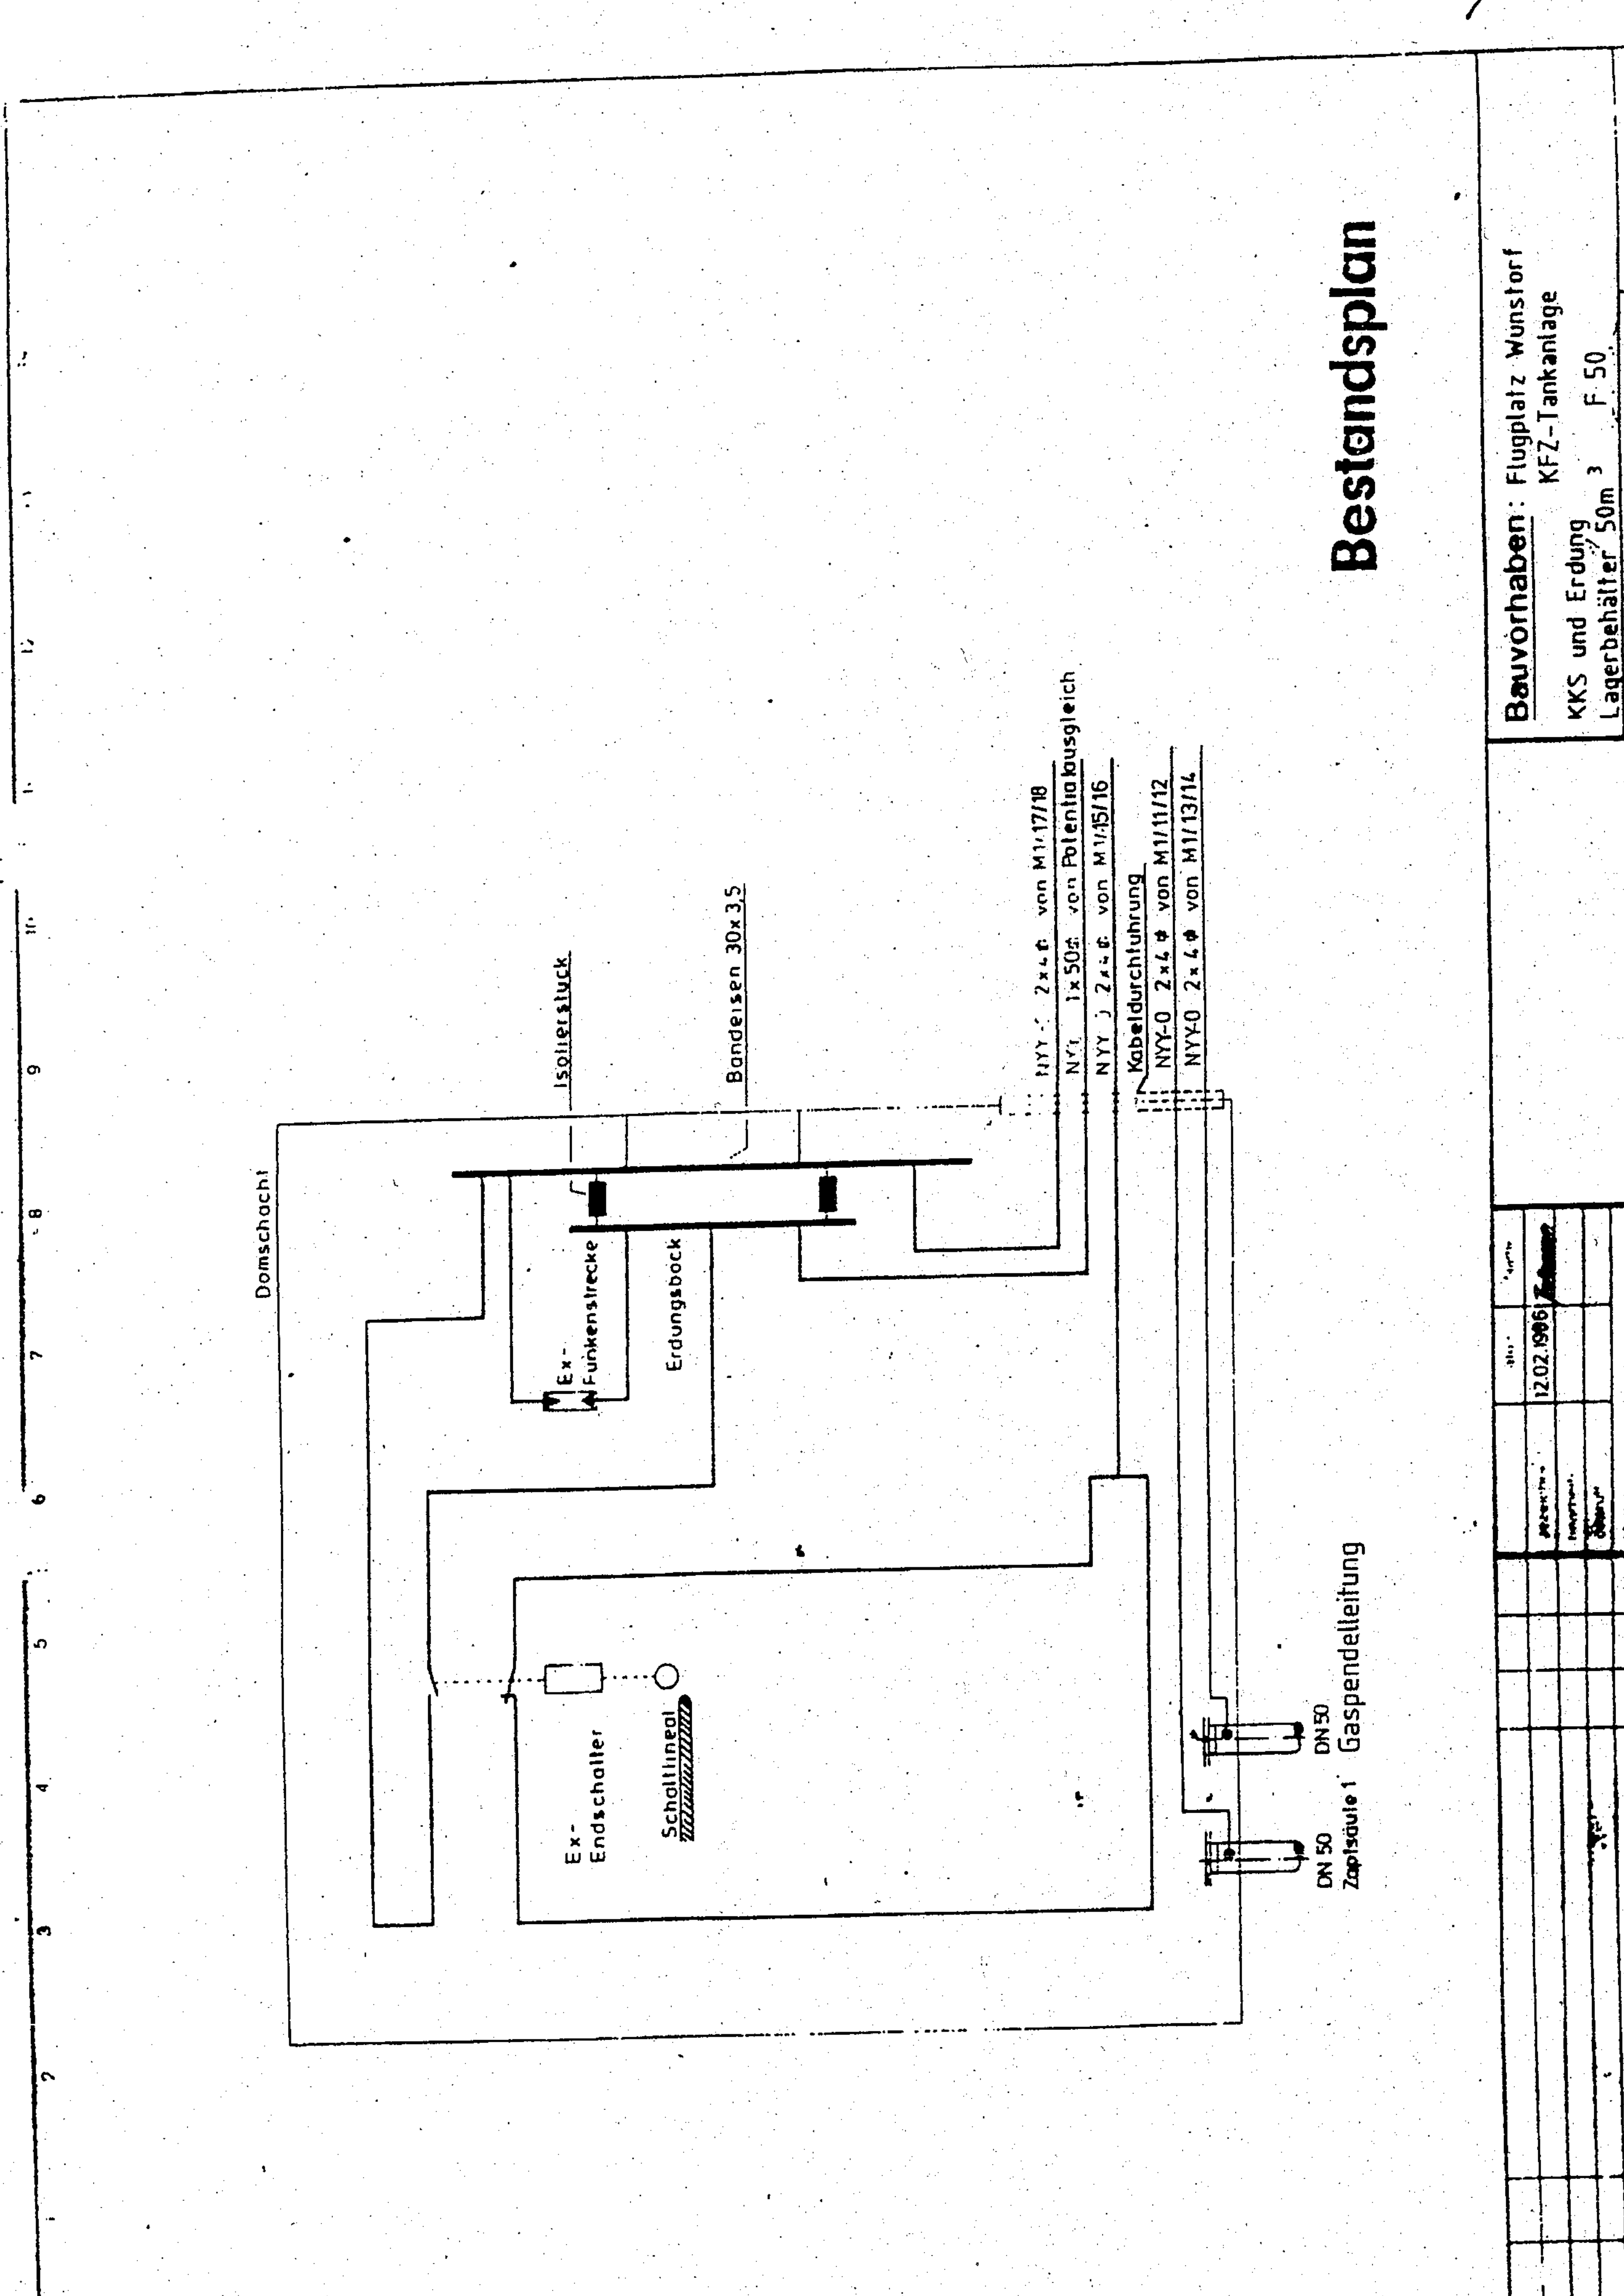


Bestandsplan

Bauvorhaben: Flugplatz Wunstorf
 KFZ-Tankanlage
KKS und Erdung: Lagerbehälter 50m³ F 50
 ~ 12611-KKS 3 4

12.02.1996				

10.11.

3 4 5 6 7 8 9 10 11 12 13 14

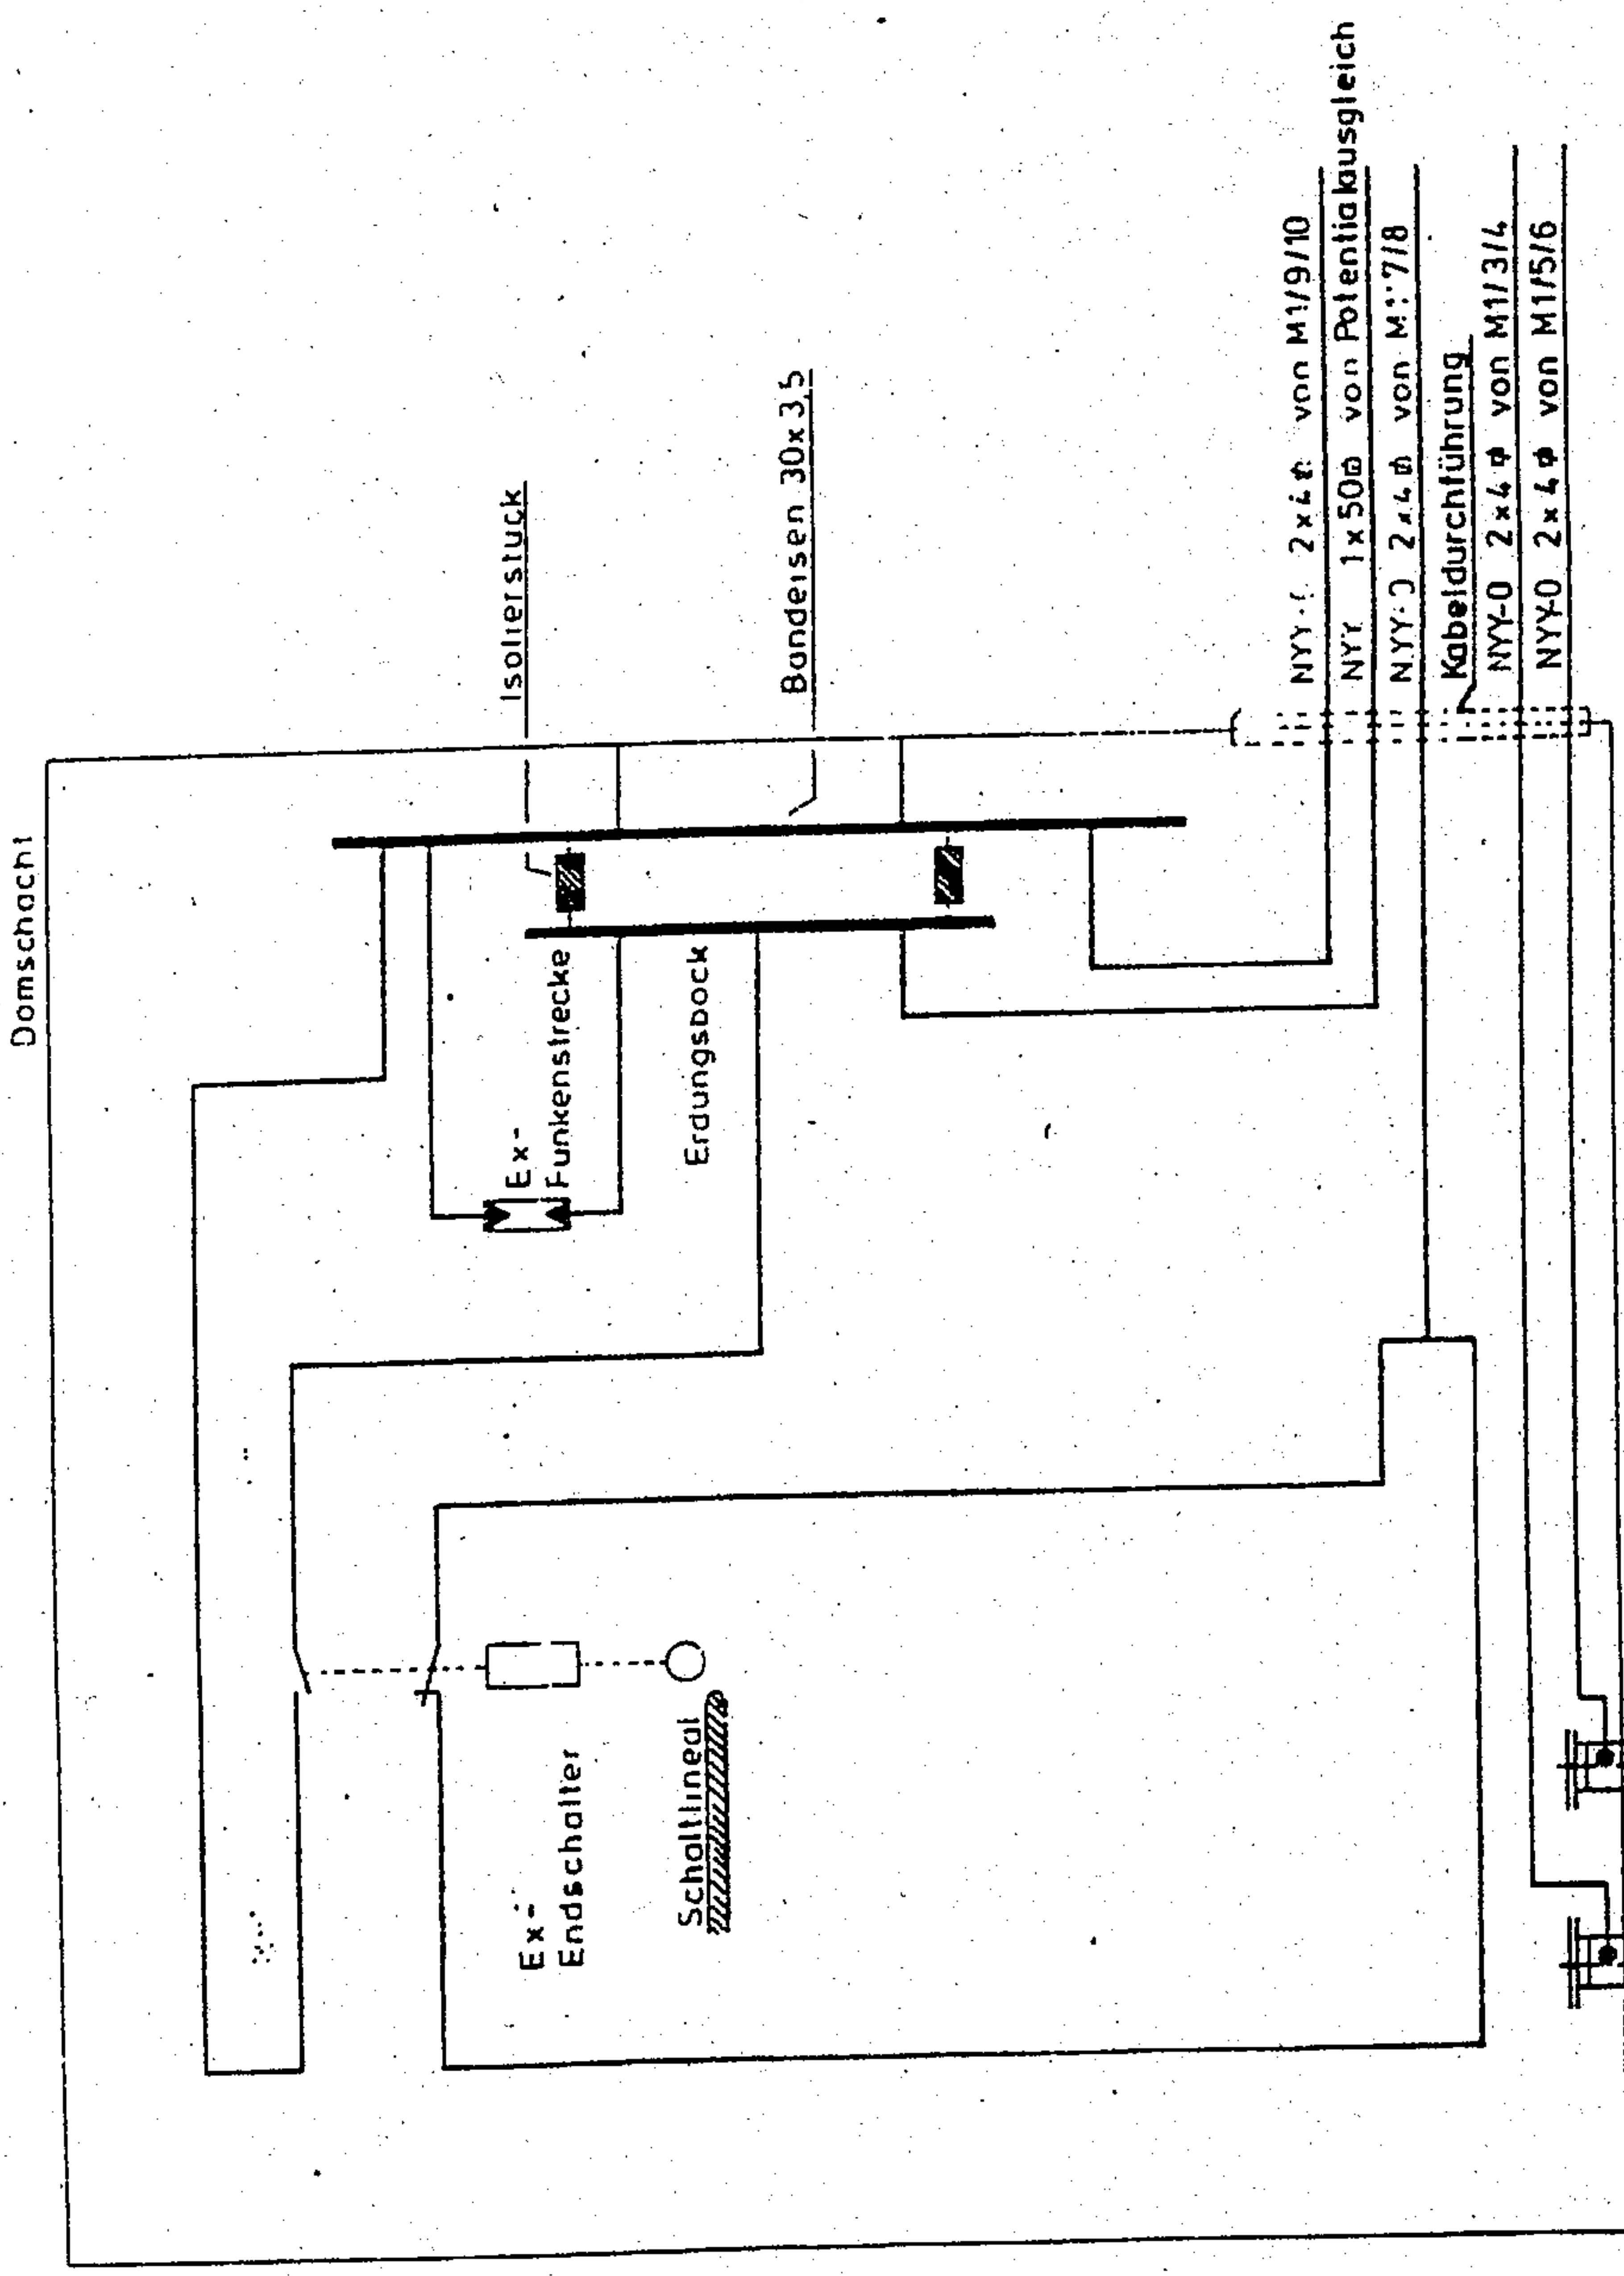


Bestandsplan

Bauvorhaben: Flugplatz Wunstorf
 KFZ-Tankanlage
 KKS und Erdung
 Lagerbehälter 50m³ F 54
 12611-KKS 3 4


1. Trennklemmkasten

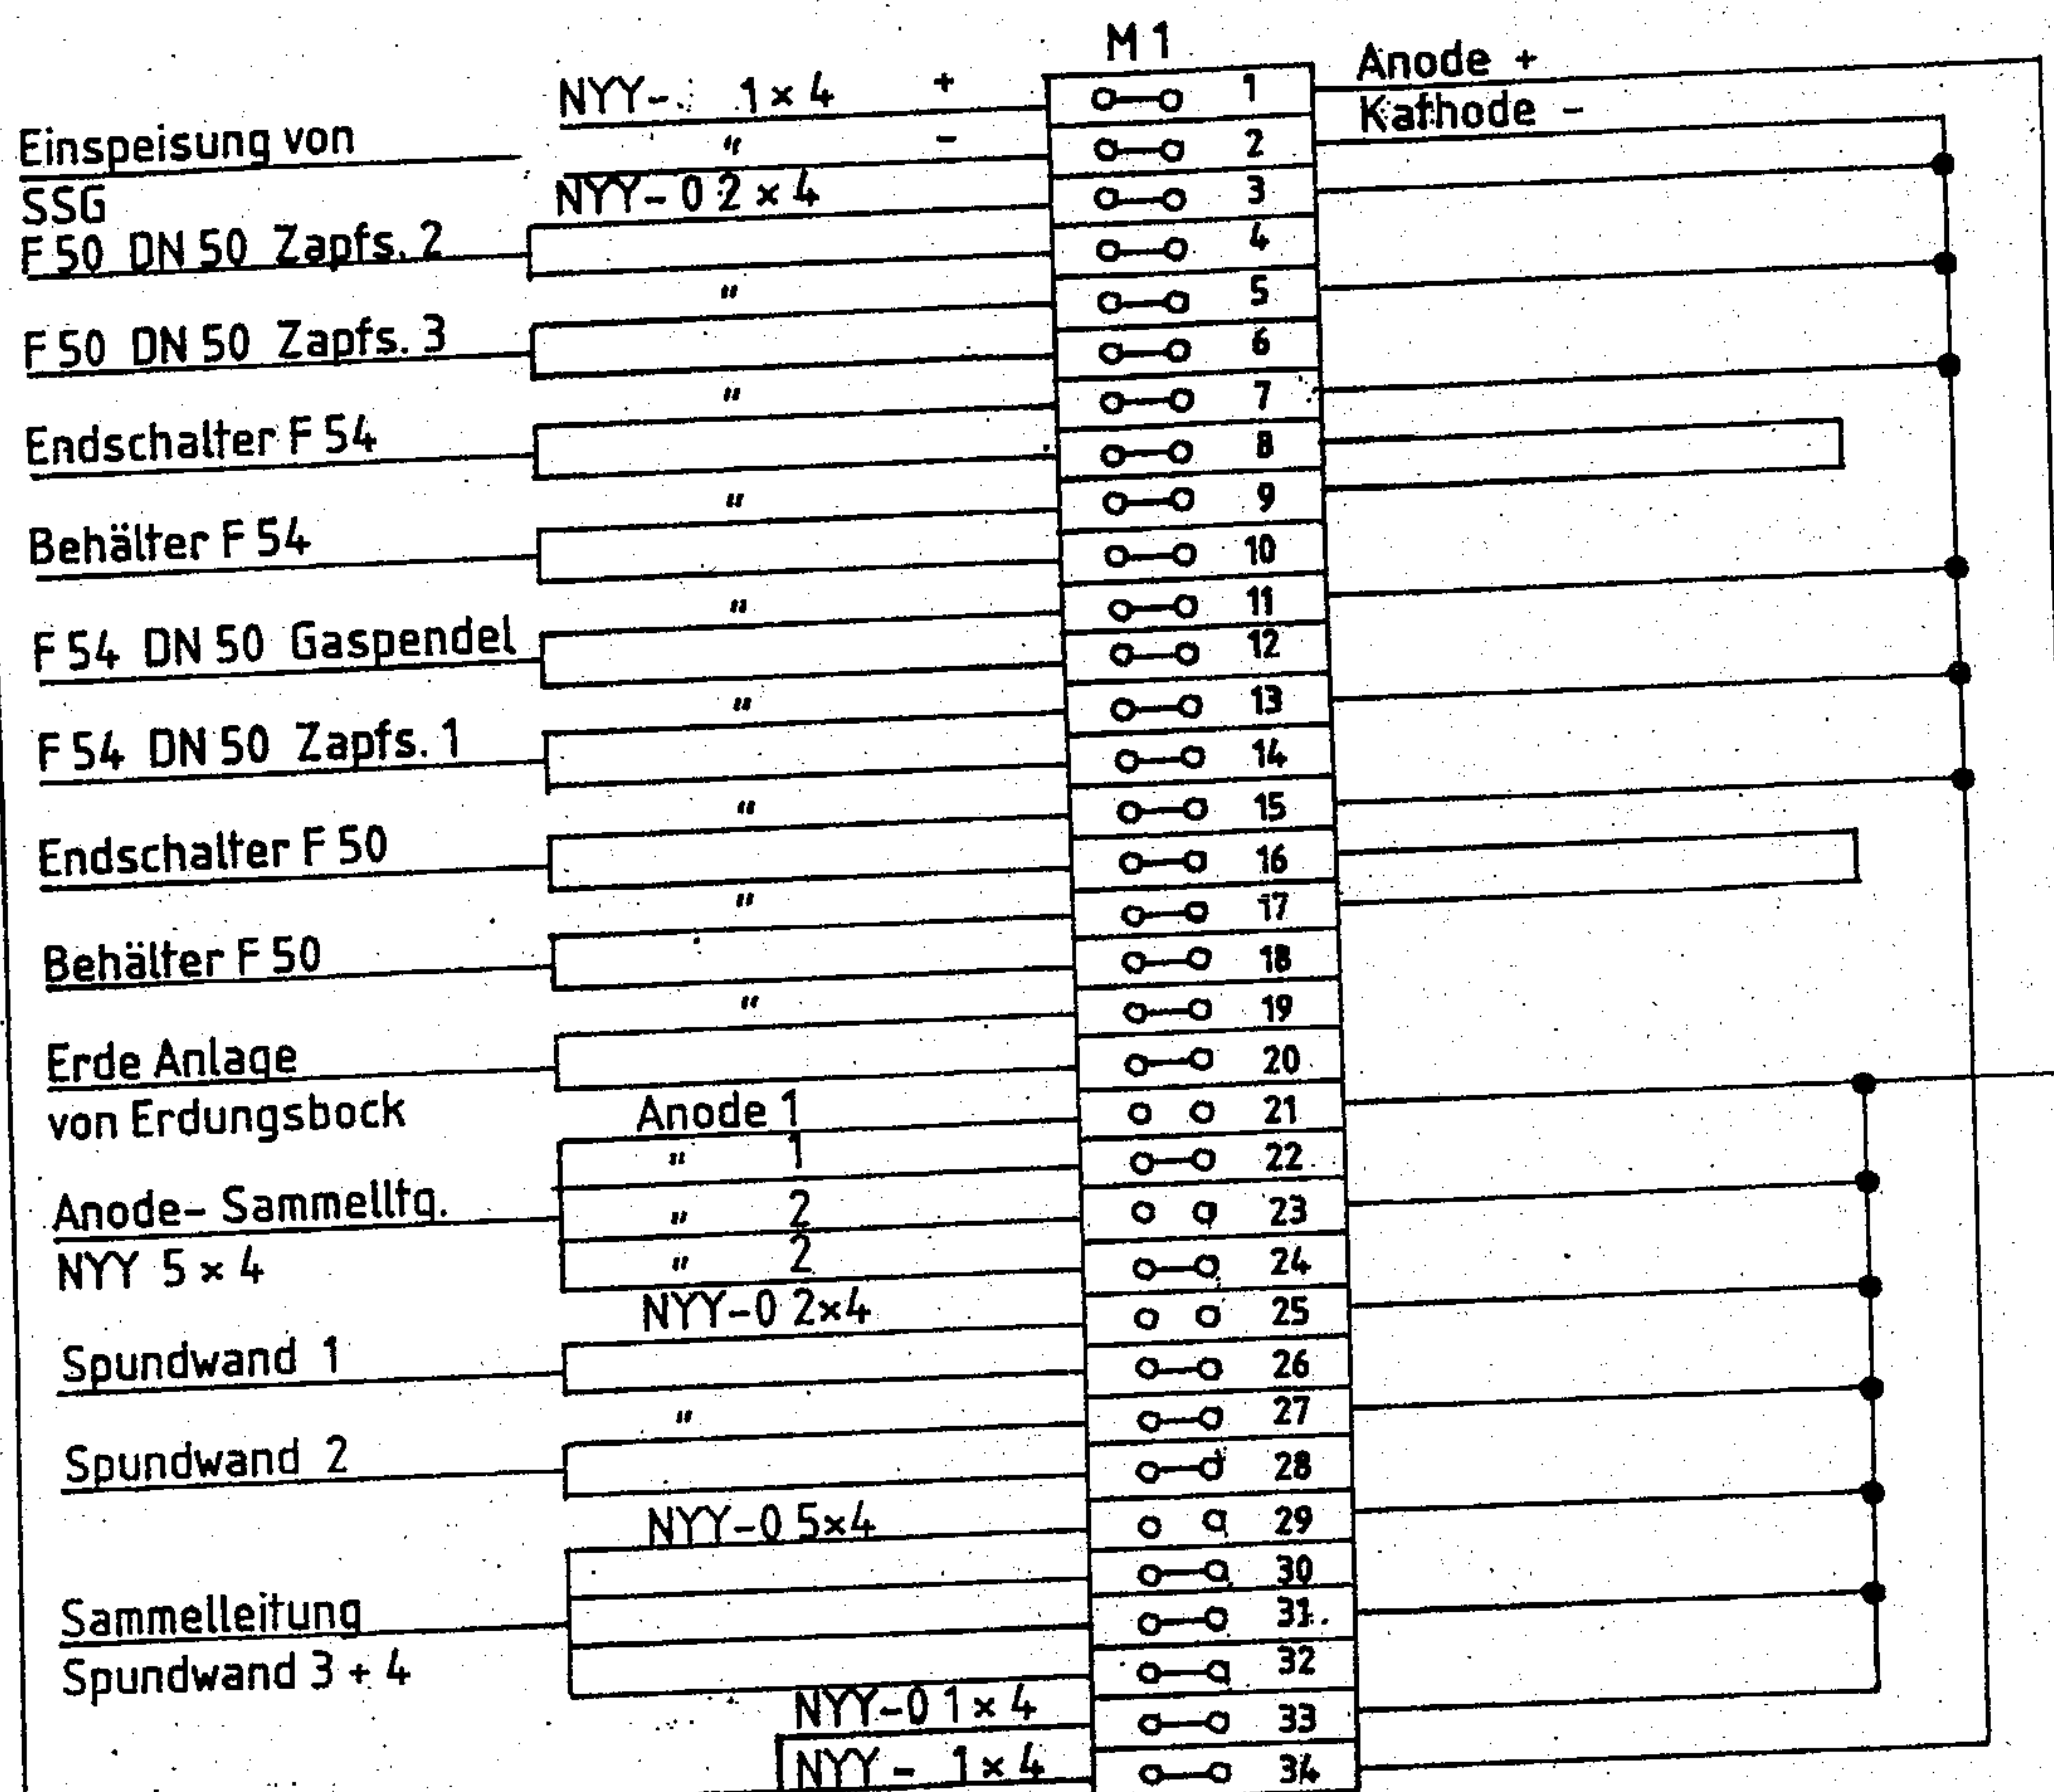

Meßtrennklemmen

2. Trennklemmkasten

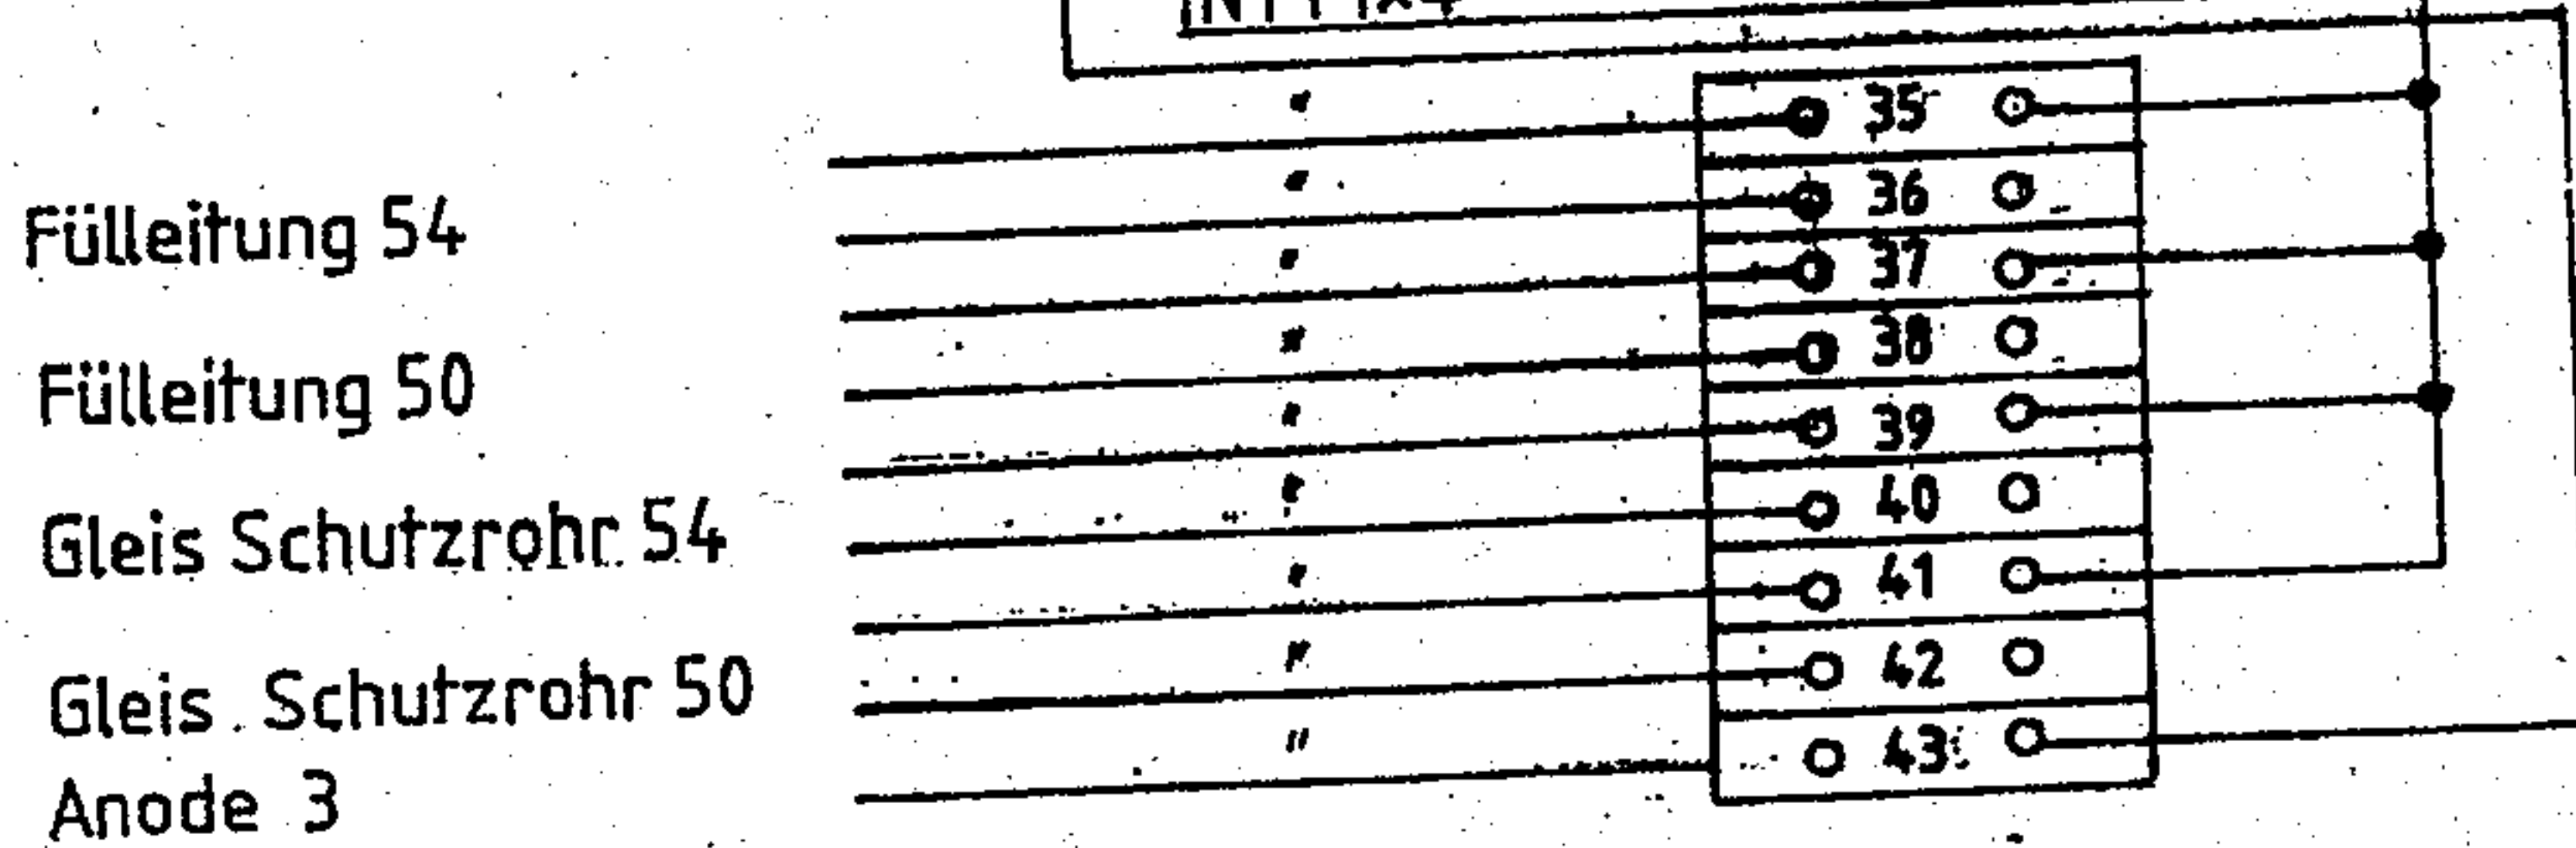

Bestandsplan

Bauvorhaben: Flugplatz Wunstorf
KFZ - Tankanlage

Klemmleiste KKS - Meßstelle M1


Tankanlagen- und Rohrleitungsbau

Neumayr & Sohn

Hölländer Str. 3
28P16 Stuhr
Tel. (04221) 939990
Fax (04221) 9399920

Datum: 03.799

gezeichnet
Prüf

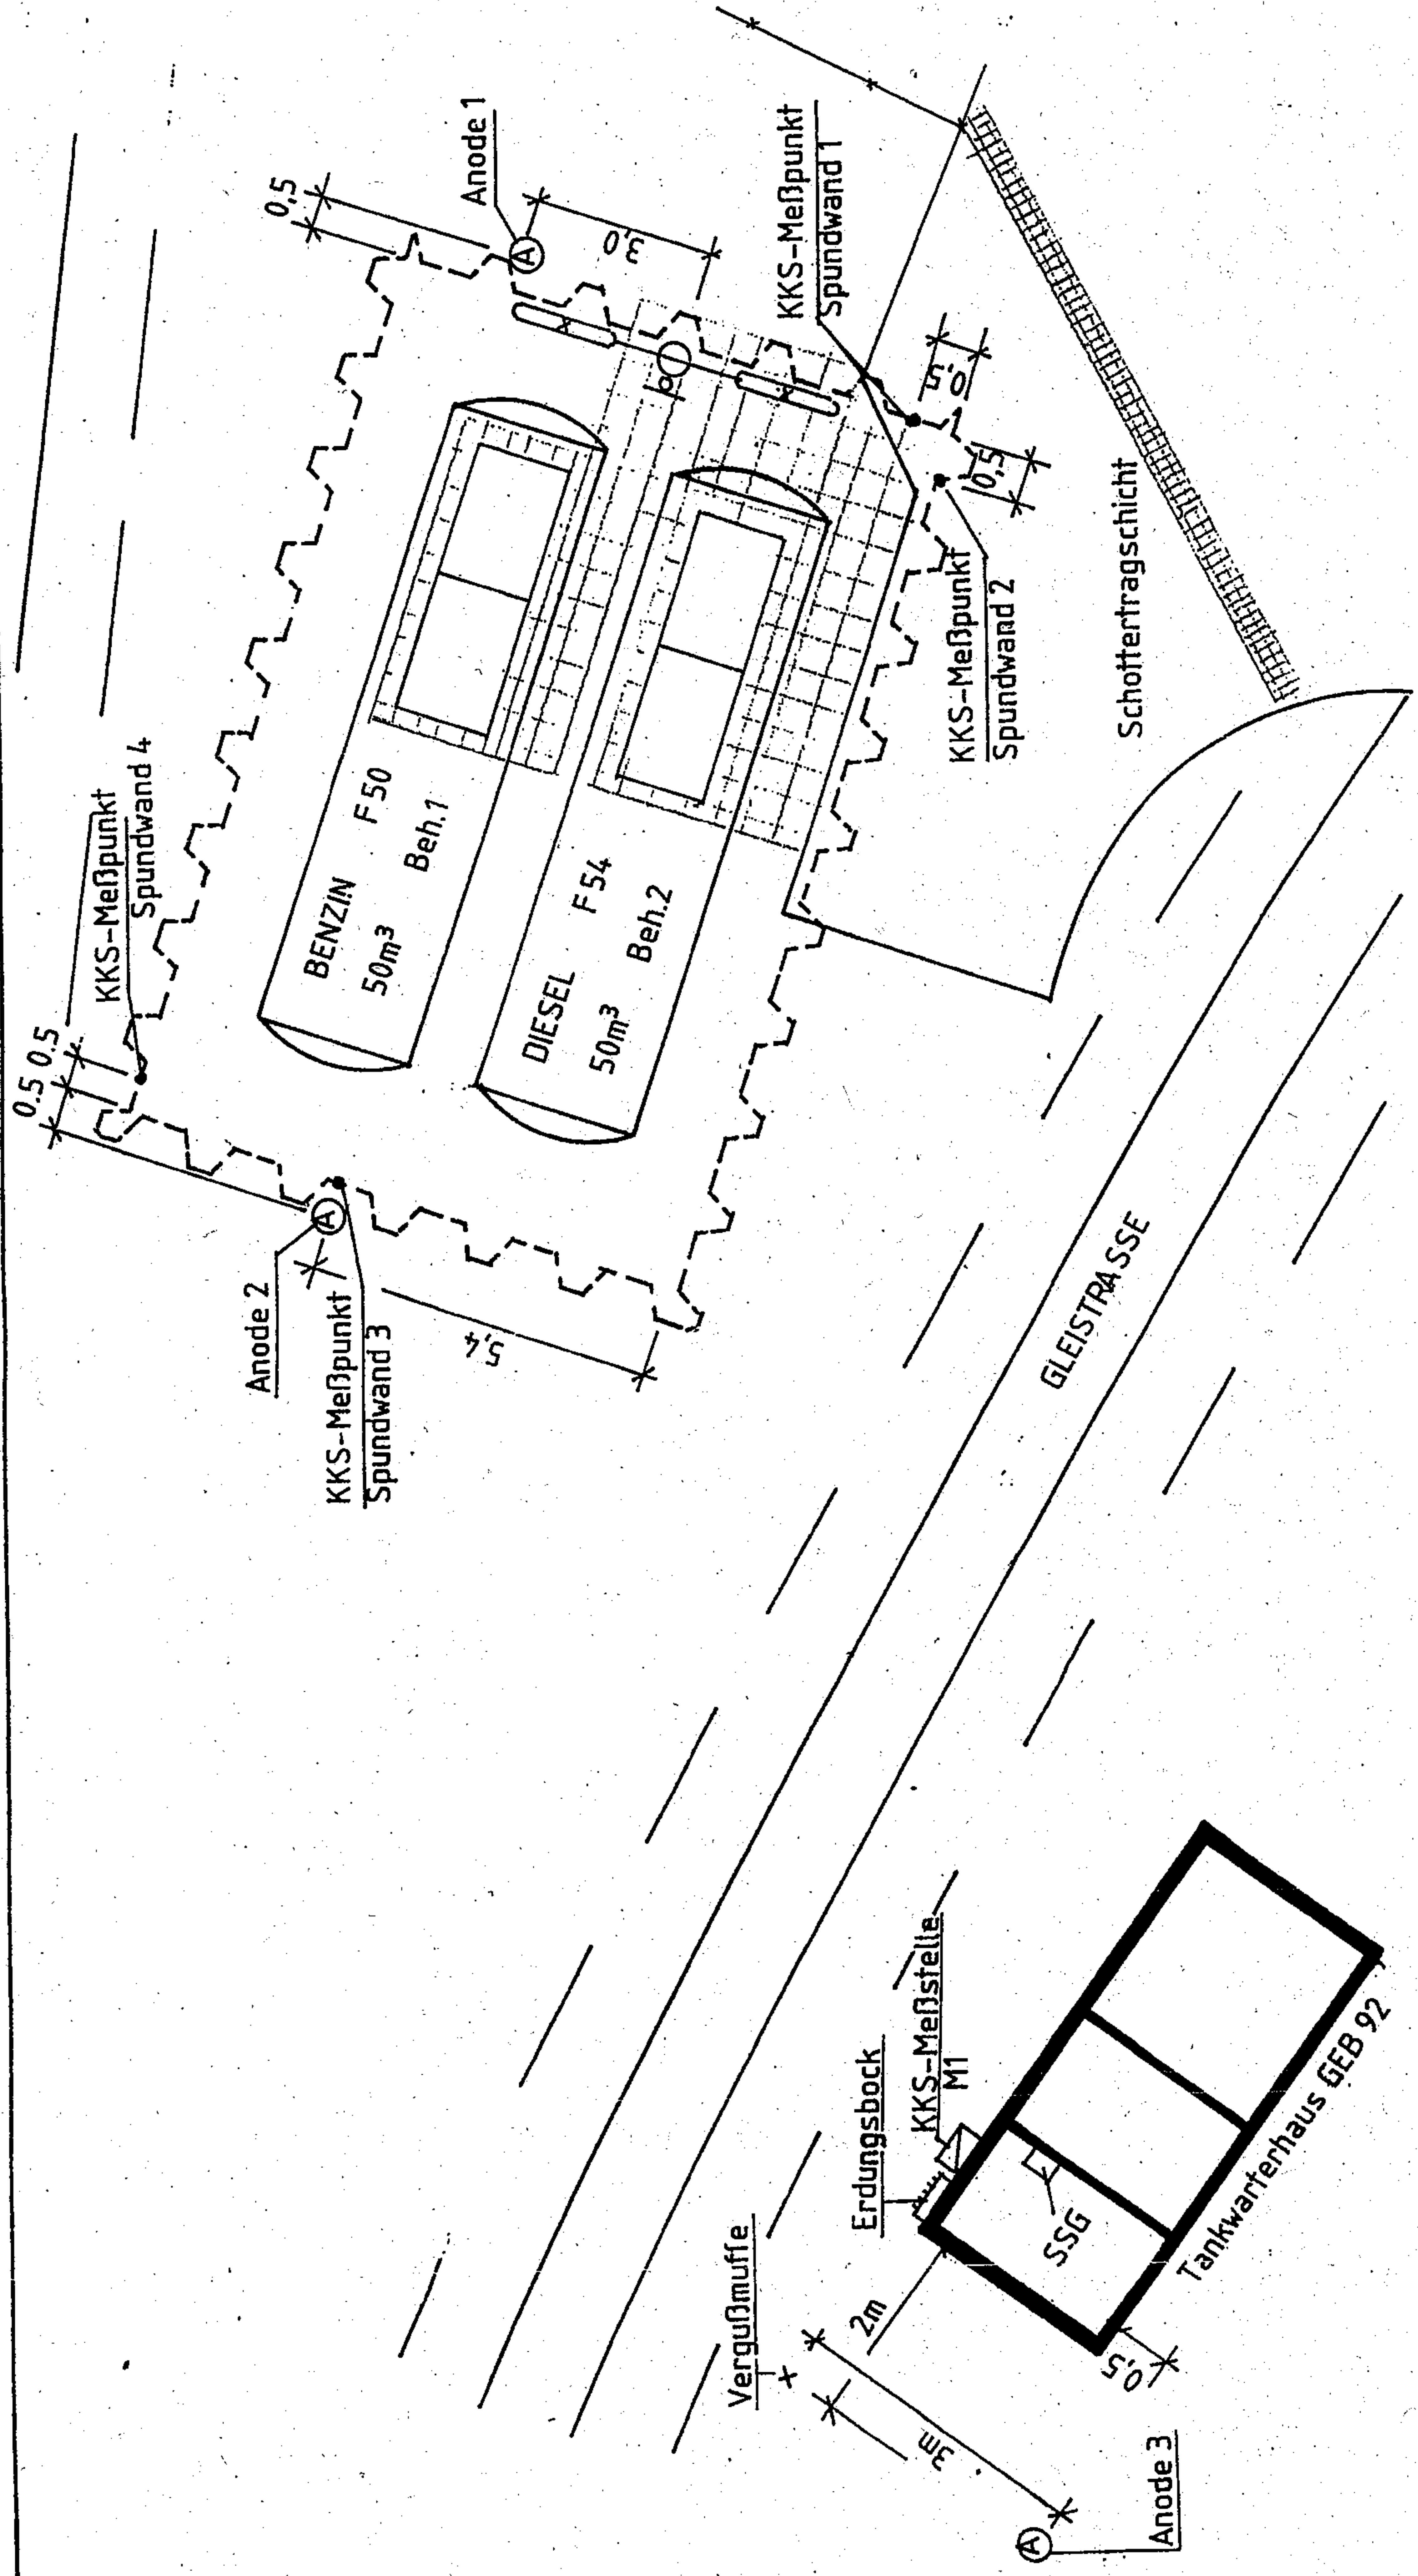

Bestandsplan


Bauvorhaben: Flugplatz Wunstorf
 KFZ-Tankanlage
 Detaillageplan KKS-Meßpunkte und Anoden
 an den Spundwänden

Tankanlagen- und
 Rohrleitungsbau
Neumayr & Sohn
 Hölländer Str. 3
 28816 Stuhr
 Tel. (04221) 939990
 Fax (04221) 9399920

Datum:	03/99	gezeichnet	Prüf
--------	-------	------------	------

Ungültig i. d. F.

Bestandsplan

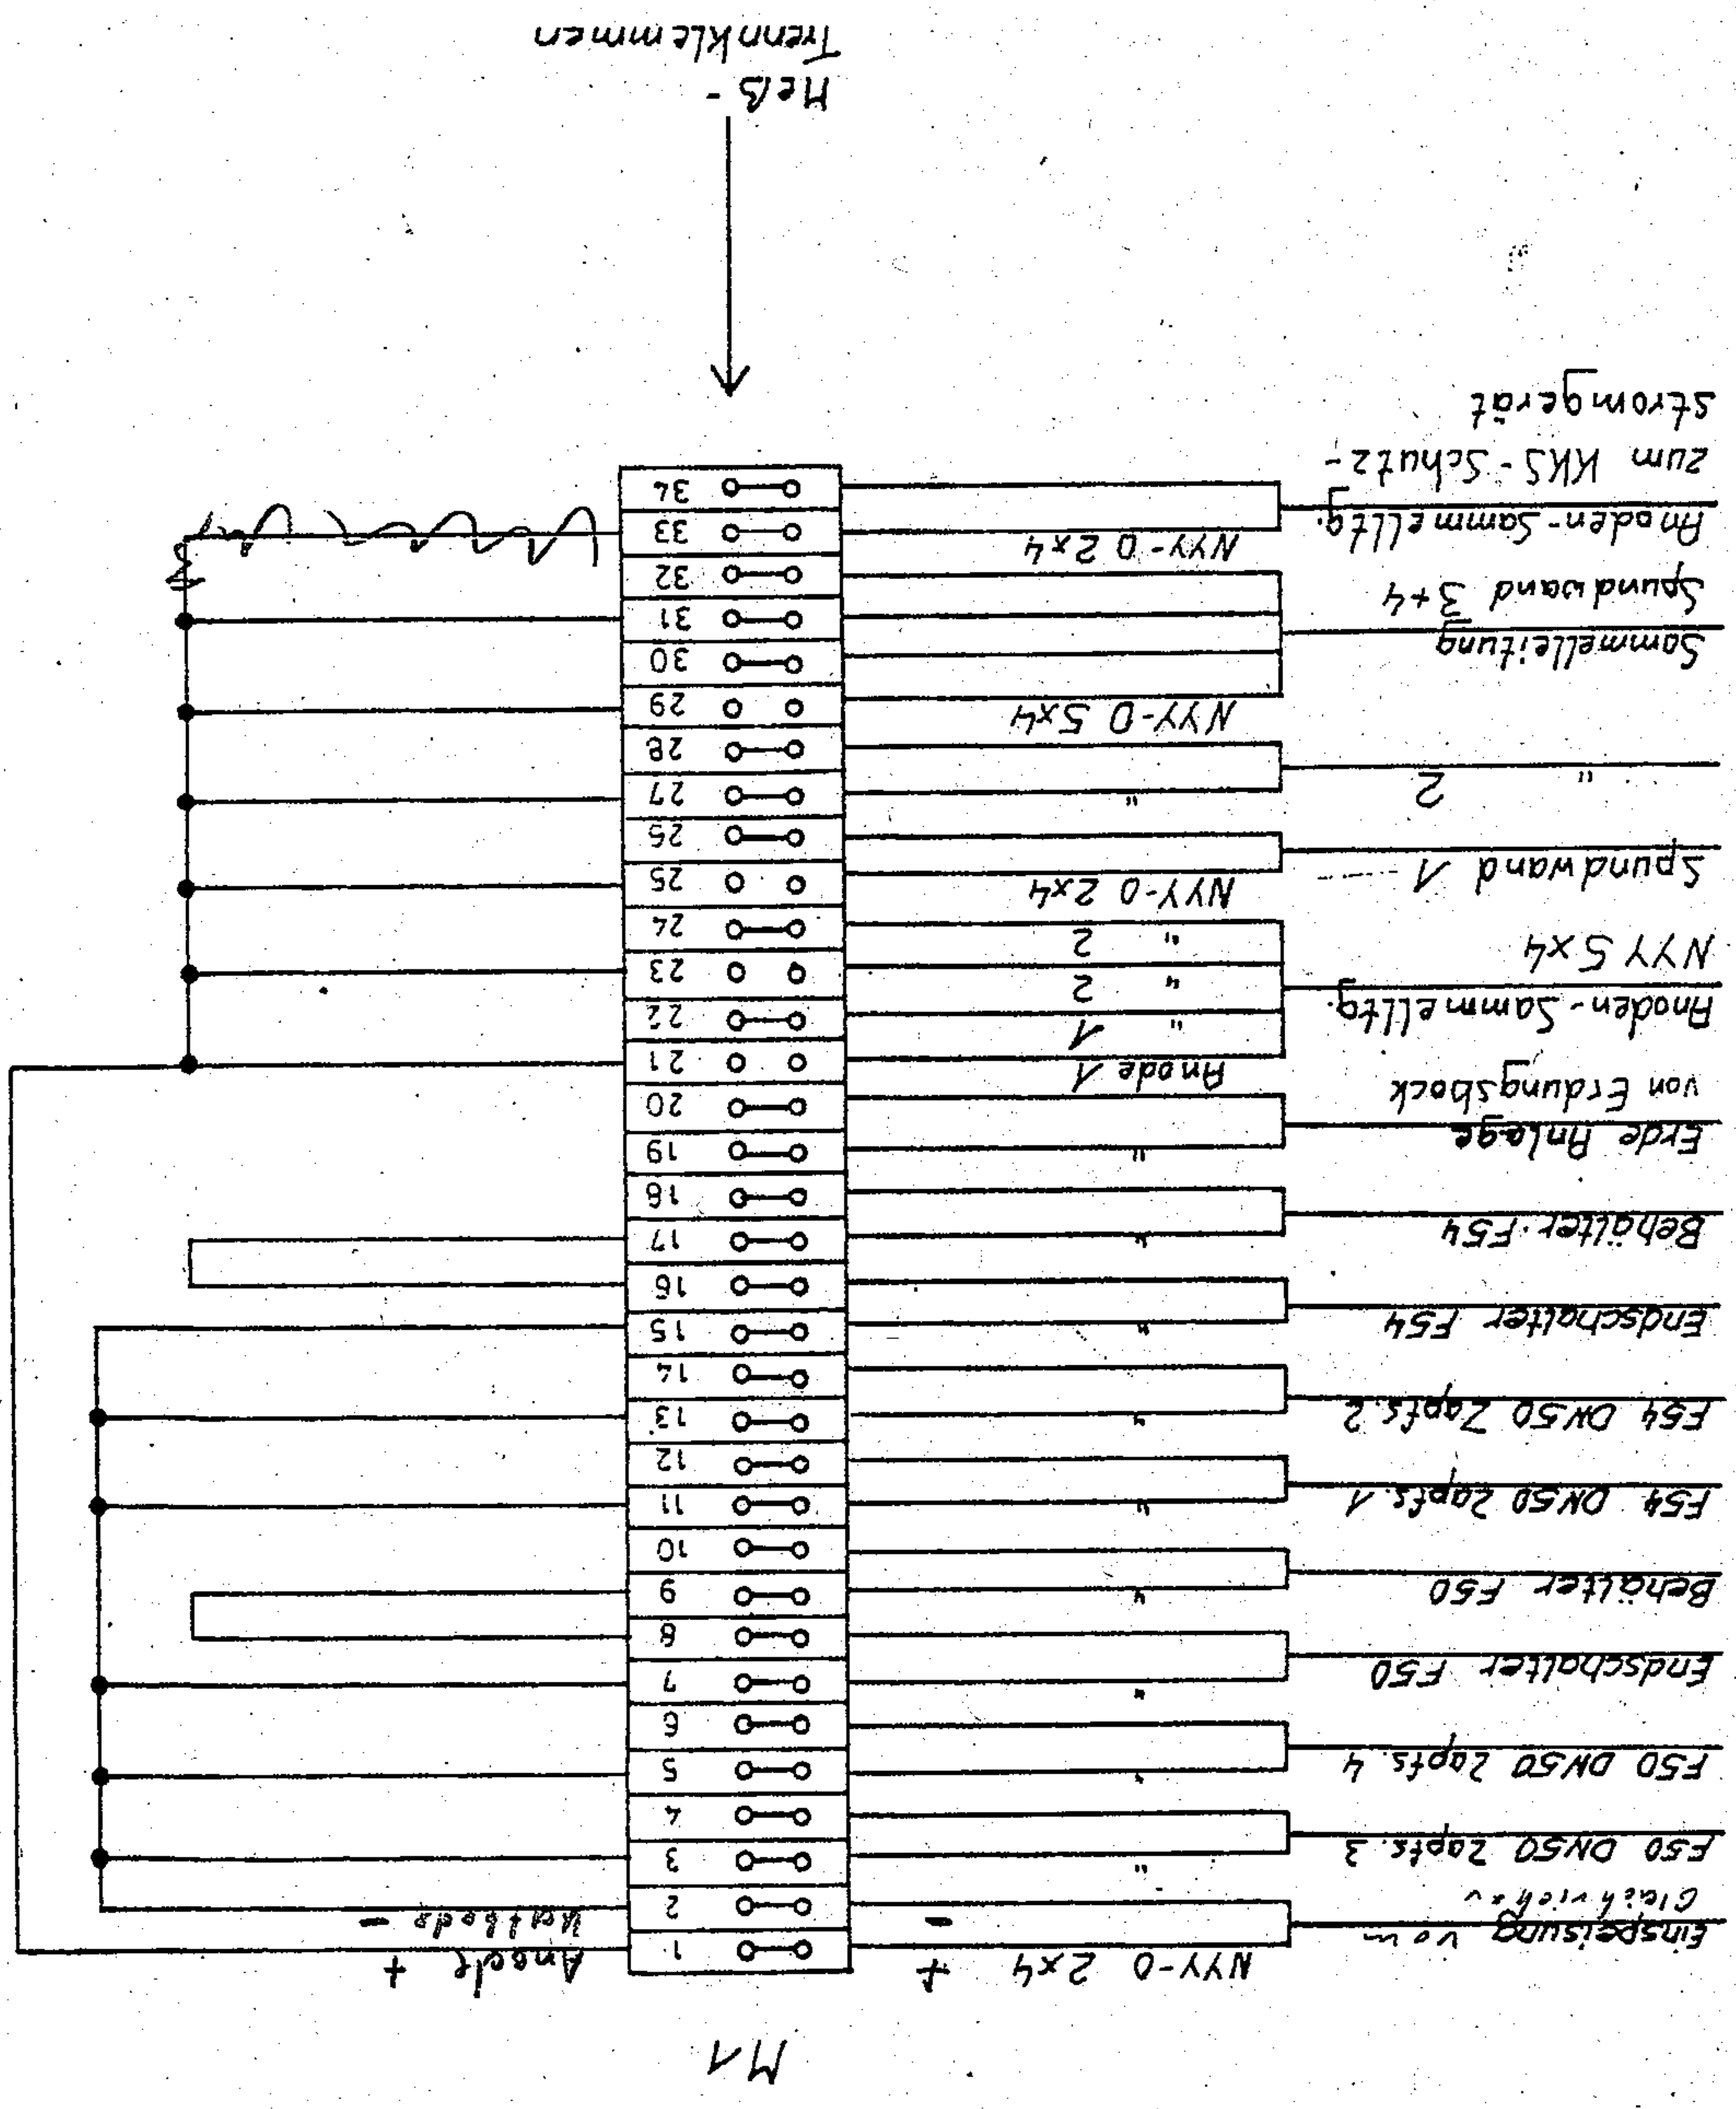

Bauvorhaben: Flugplatz Wunstorf
 KFZ-Tankanlage
 Klemmleiste KKS - Meßstelle M1
 Zeich. Nr. 12611-KKS 3.4
 Blatt Nr. 3


OSMOS ANLAGENBAU
 4014 Georgsmarienhütte

Nr.	Datum	Name	Zustand			
			bezeichnet	beurteilt	geprüft	maßstab
4	26.6.86	div. Änderungen				
3	29.05.86	div. Änderungen				
2	24.05.86	div. Ergänzungen				
1	18.03.86	Beschreibung F50 u. F54 getauscht				



1. Trennklemmkasten

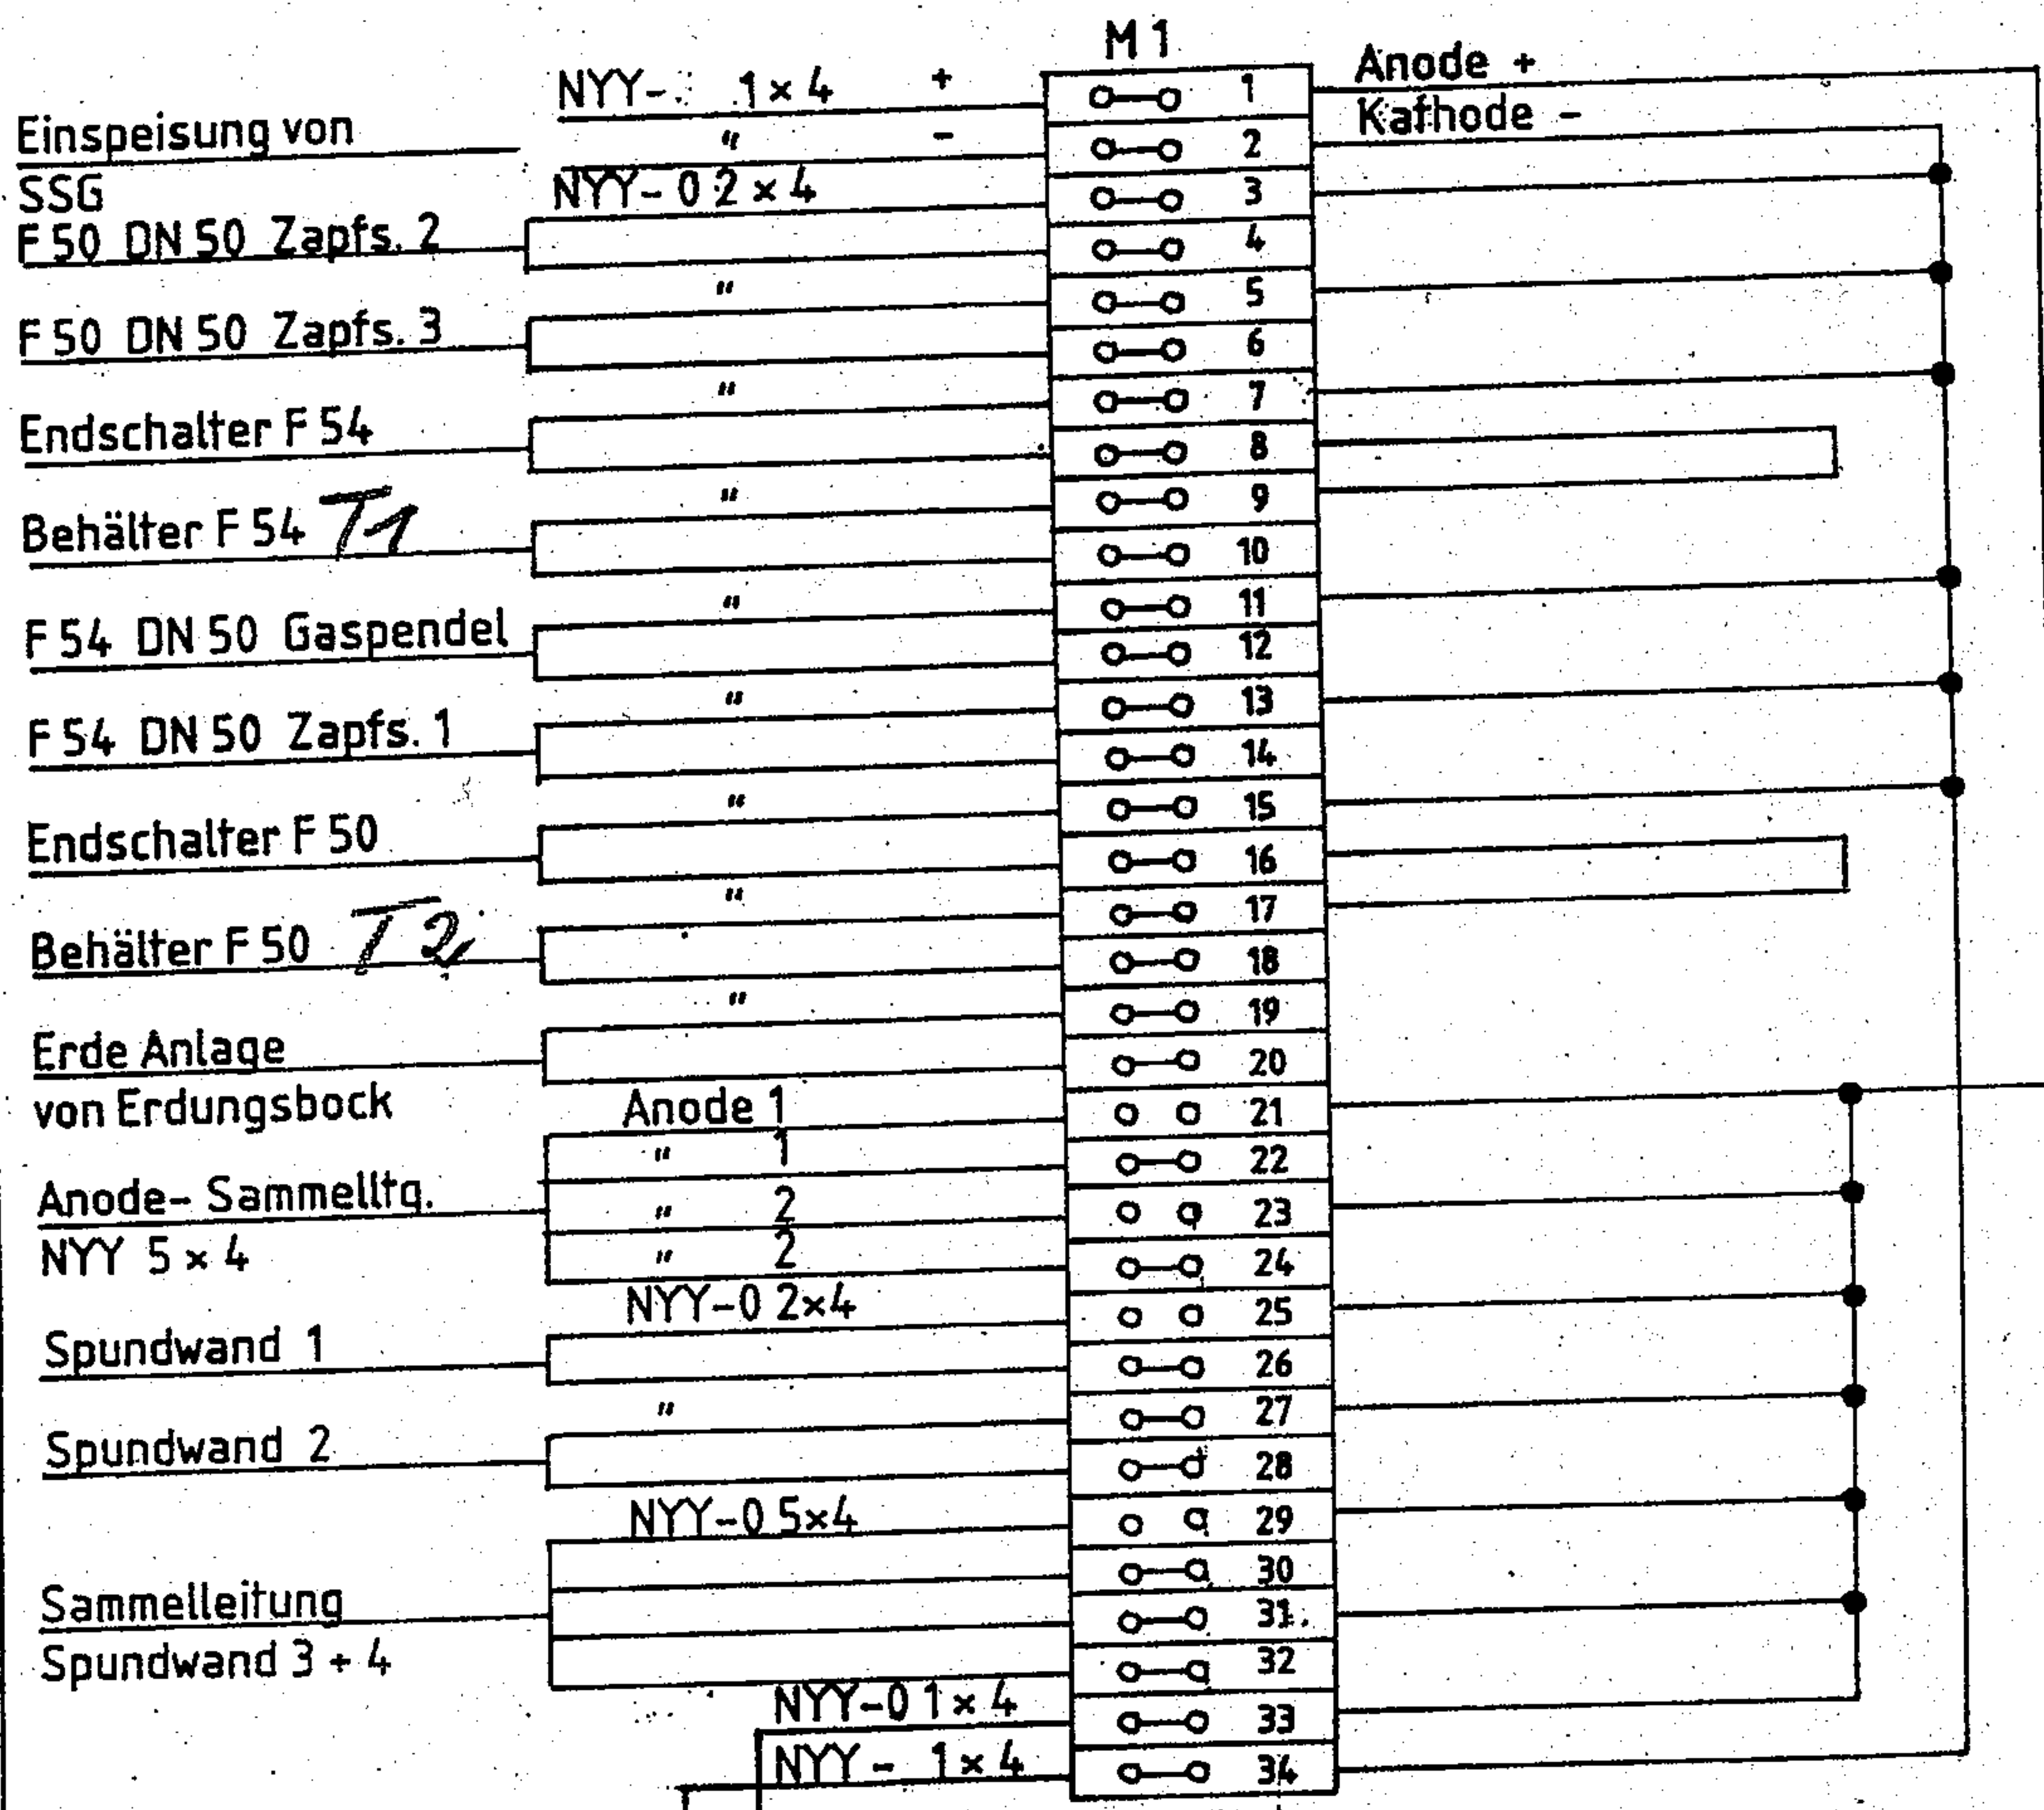

Meßtrennklemmen
2. Trennklemmkasten

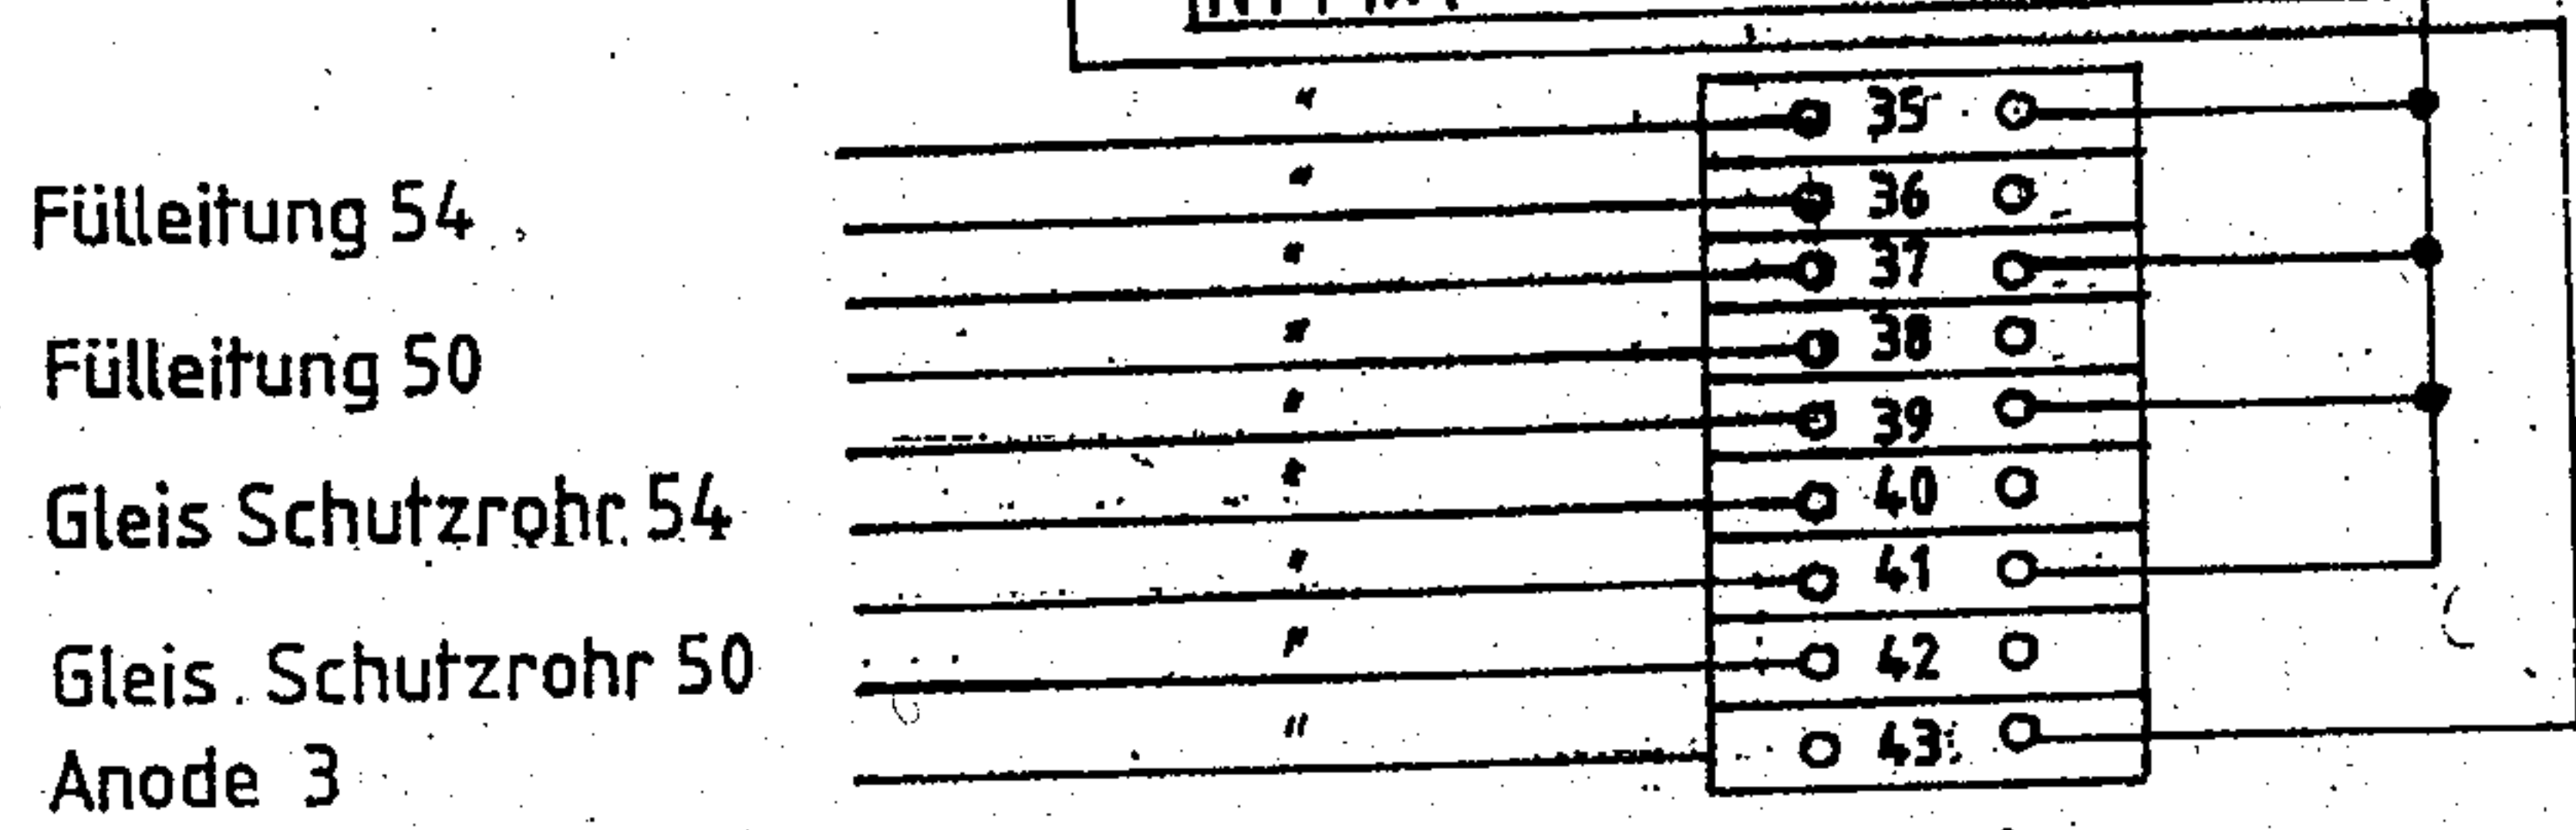

Bestandsplan

Bauvorhaben : Flugplatz Wunstorf
KFZ - Tankanlage
Klemmleiste KKS - Meßstelle M1

Tankanlagen- und
Rohrleitungsbau
Neumayr & Sohn
Hölländer Str. 3
28P16 Stuhr
Tel. (04221) 939990
Fax (04221) 9399920

Datum: 03.99
gezeichnet
Prüf